

**UCHWAŁA NR XX/147/20  
RADY MIEJSKIEJ W RYNIE**

z dnia 26 lutego 2020 r.

**w sprawie określenia wykazu kąpielisk na rok 2020 na terenie Gminy Ryn oraz określenia sezonu kąpielowego.**

Na podstawie art. 18 ust. 2 pkt 15 ustawy z dnia 8 marca 1990 r. o samorządzie gminnym (Dz.U. z 2019 r.poz. 506 ze zm.), w związku z art. 37 ust. 1 i 2 ustawy z dnia 20 lipca 2017 r. Prawo wodne (Dz. U. z 2018 r. poz. 2268 ) Rada Miejska w Rynie uchwała co następuje:

§ 1. 1. Określa się wykaz kąpielisk na terenie Gminy Ryn na 2020 rok, obejmujące Kąpielisko na jeziorze Ołów w Rynie, znajdujące się przy ul. Cichej, wzdłuż linii brzegowej jeziora Ołów o długości 70 m. Współrzędne geograficzne kąpieliska: długość geograficzna: 213253.00, szerokość geograficzna: 535625.00.

2. Organizatorem kąpieliska jest Gmina Ryn.

3. Granice kąpieliska, o których mowa w ust. 1 określa załącznik graficzny do niniejszej uchwały.

§ 2. W roku 2020 sezon kąpielowy na terenie Gminy Ryn będzie trwać od 1 lipca do 31 sierpnia.

§ 3. Wykonanie uchwały powierza się Burmistrzowi Miasta i Gminy Ryn.

§ 4. Uchwała wchodzi w życie po upływie 14 dni od dnia jej ogłoszenia w Dzienniku Urzędowym Województwa Warmińsko – Mazurskiego.

Przewodniczący Rady  
Miejskiej w Rynie

**Juliusz Brant**

Mapa inwentaryzacji powykonawczej skala 1:500  
 Ark. 7.211.25.03.3.4 ; 7.211.25.08.1.2 ; 7.211.25.08.2.1


Woj.: warmińsko-mazurskie  
 Powiat: giżycki  
 Gmina : miejska Ryn  
 Obiekt : m. Ryn ul. Cicha i Konrada Wallenroda  
 Rodz. rob. inwentaryzacja pomostów, parkingu i przyłączy  
 Nr rob. 40/2013  
 KERG: 984-609/2013  
 ZUD: 6630-143/2012

„GEODETA” Spółka Cywilna  
 Usługi Geodezyjno-Kartograficzne  
 11-500 Giżycko, woj. warmińsko-mazurskie  
 NIP 845-17-24-187 Regon 51027239

Obiekt niniejszy zainwentaryzowano i stwierdza się, że został wybudowany zgodnie z zatwierdzoną lokalizacją.

GEODETA UPRAWNIONY  
 mgr inż. Andrzej Ziętek  
 11-600 Giżycko, woj. warmińsko-mazurskie  
 Nr repr. 6572

Geodeta uprawniony  
 mgr inż. Andrzej Ziętek

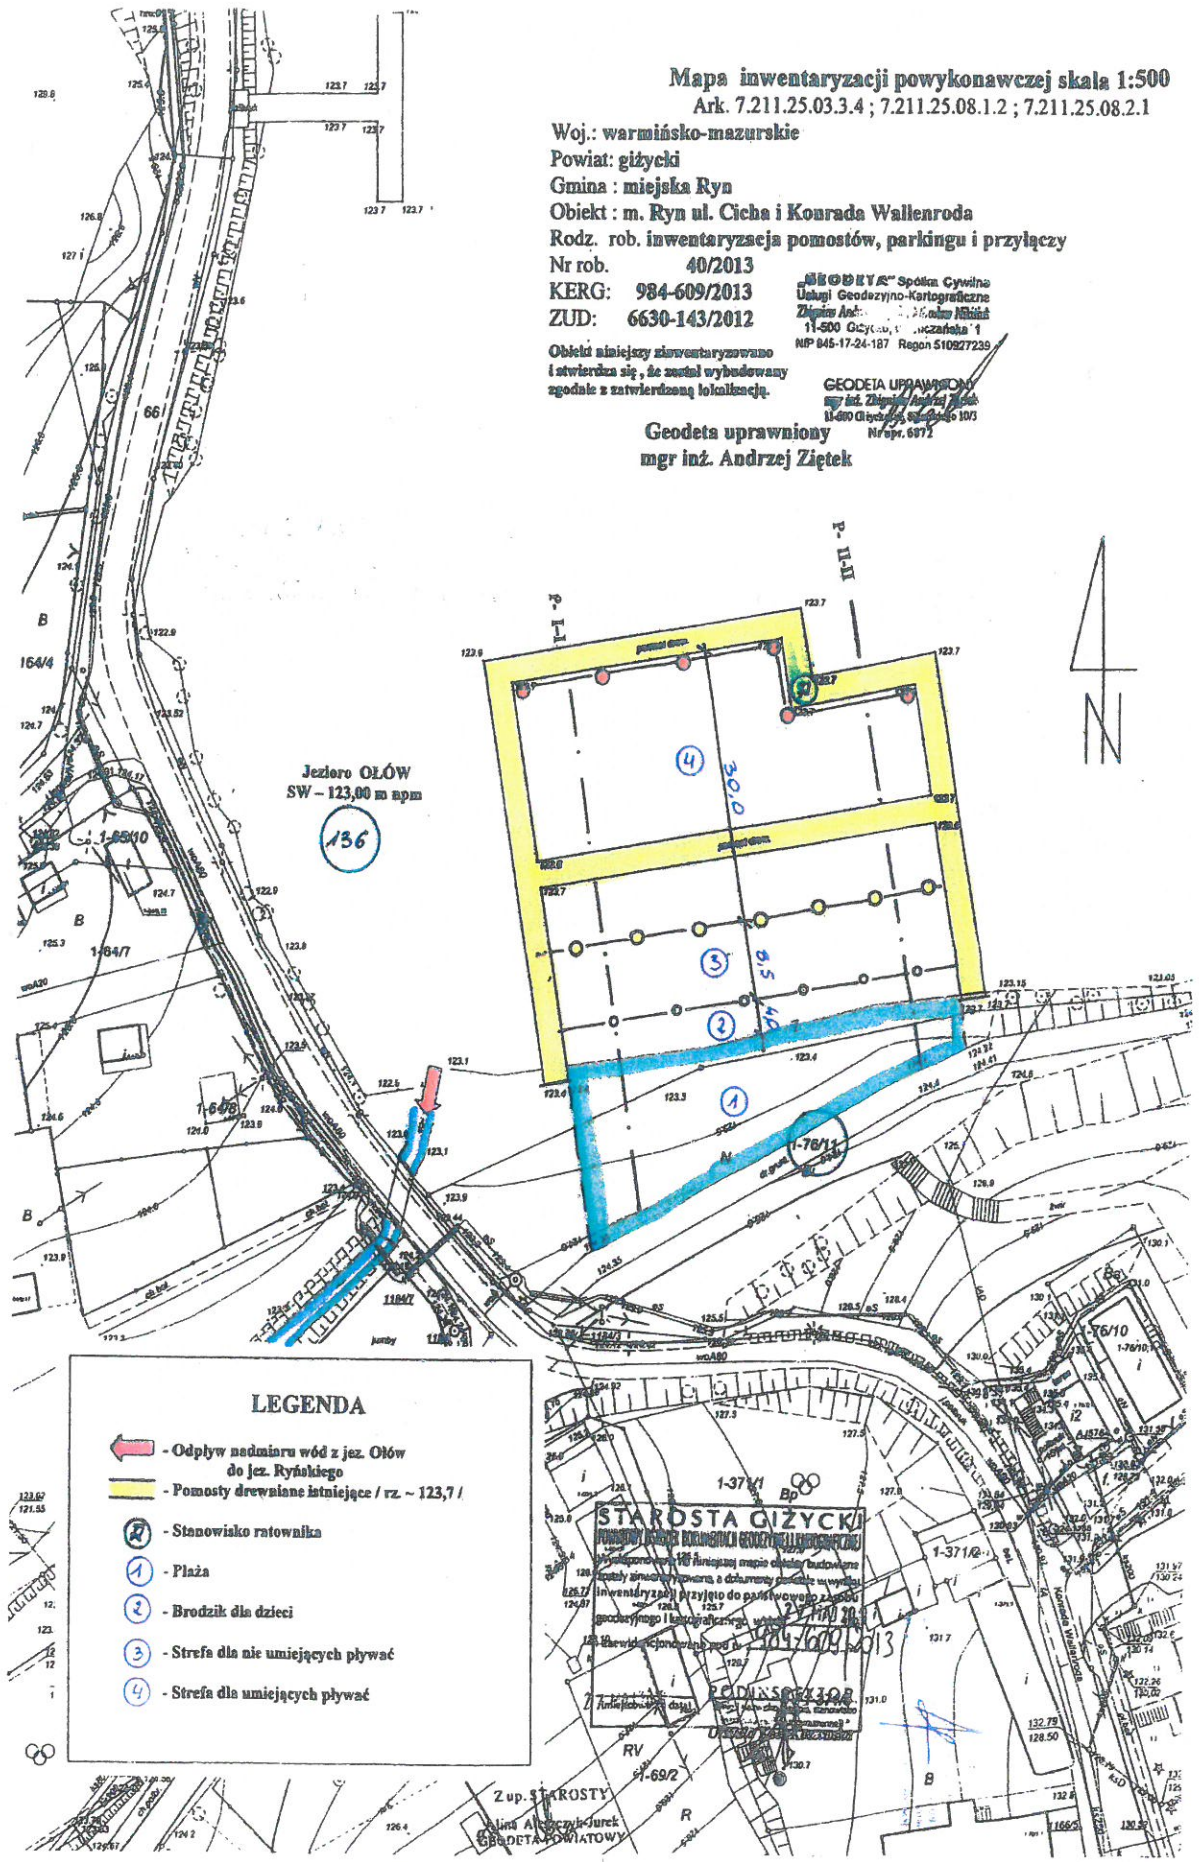

Jezioro OLÓW  
 SW - 123,00 m n.p.m.

136

**LEGENDA**

- Odpływ nadmiaru wód z jez. Olów do jez. Ryńskiego
- Pomosty drewniane istniejące / rz. ~ 123,7 /
- Stanoiwako ratownicka
- Plaża
- Brodzik dla dzieci
- Strefa dla nie umiejących pływać
- Strefa dla umiejących pływać

STAROSTA GIŻYCKI  
 2013

Z up. STAROSTY  
 Alina Aleksandra Jurek  
 GEODETA POWIATOWY